


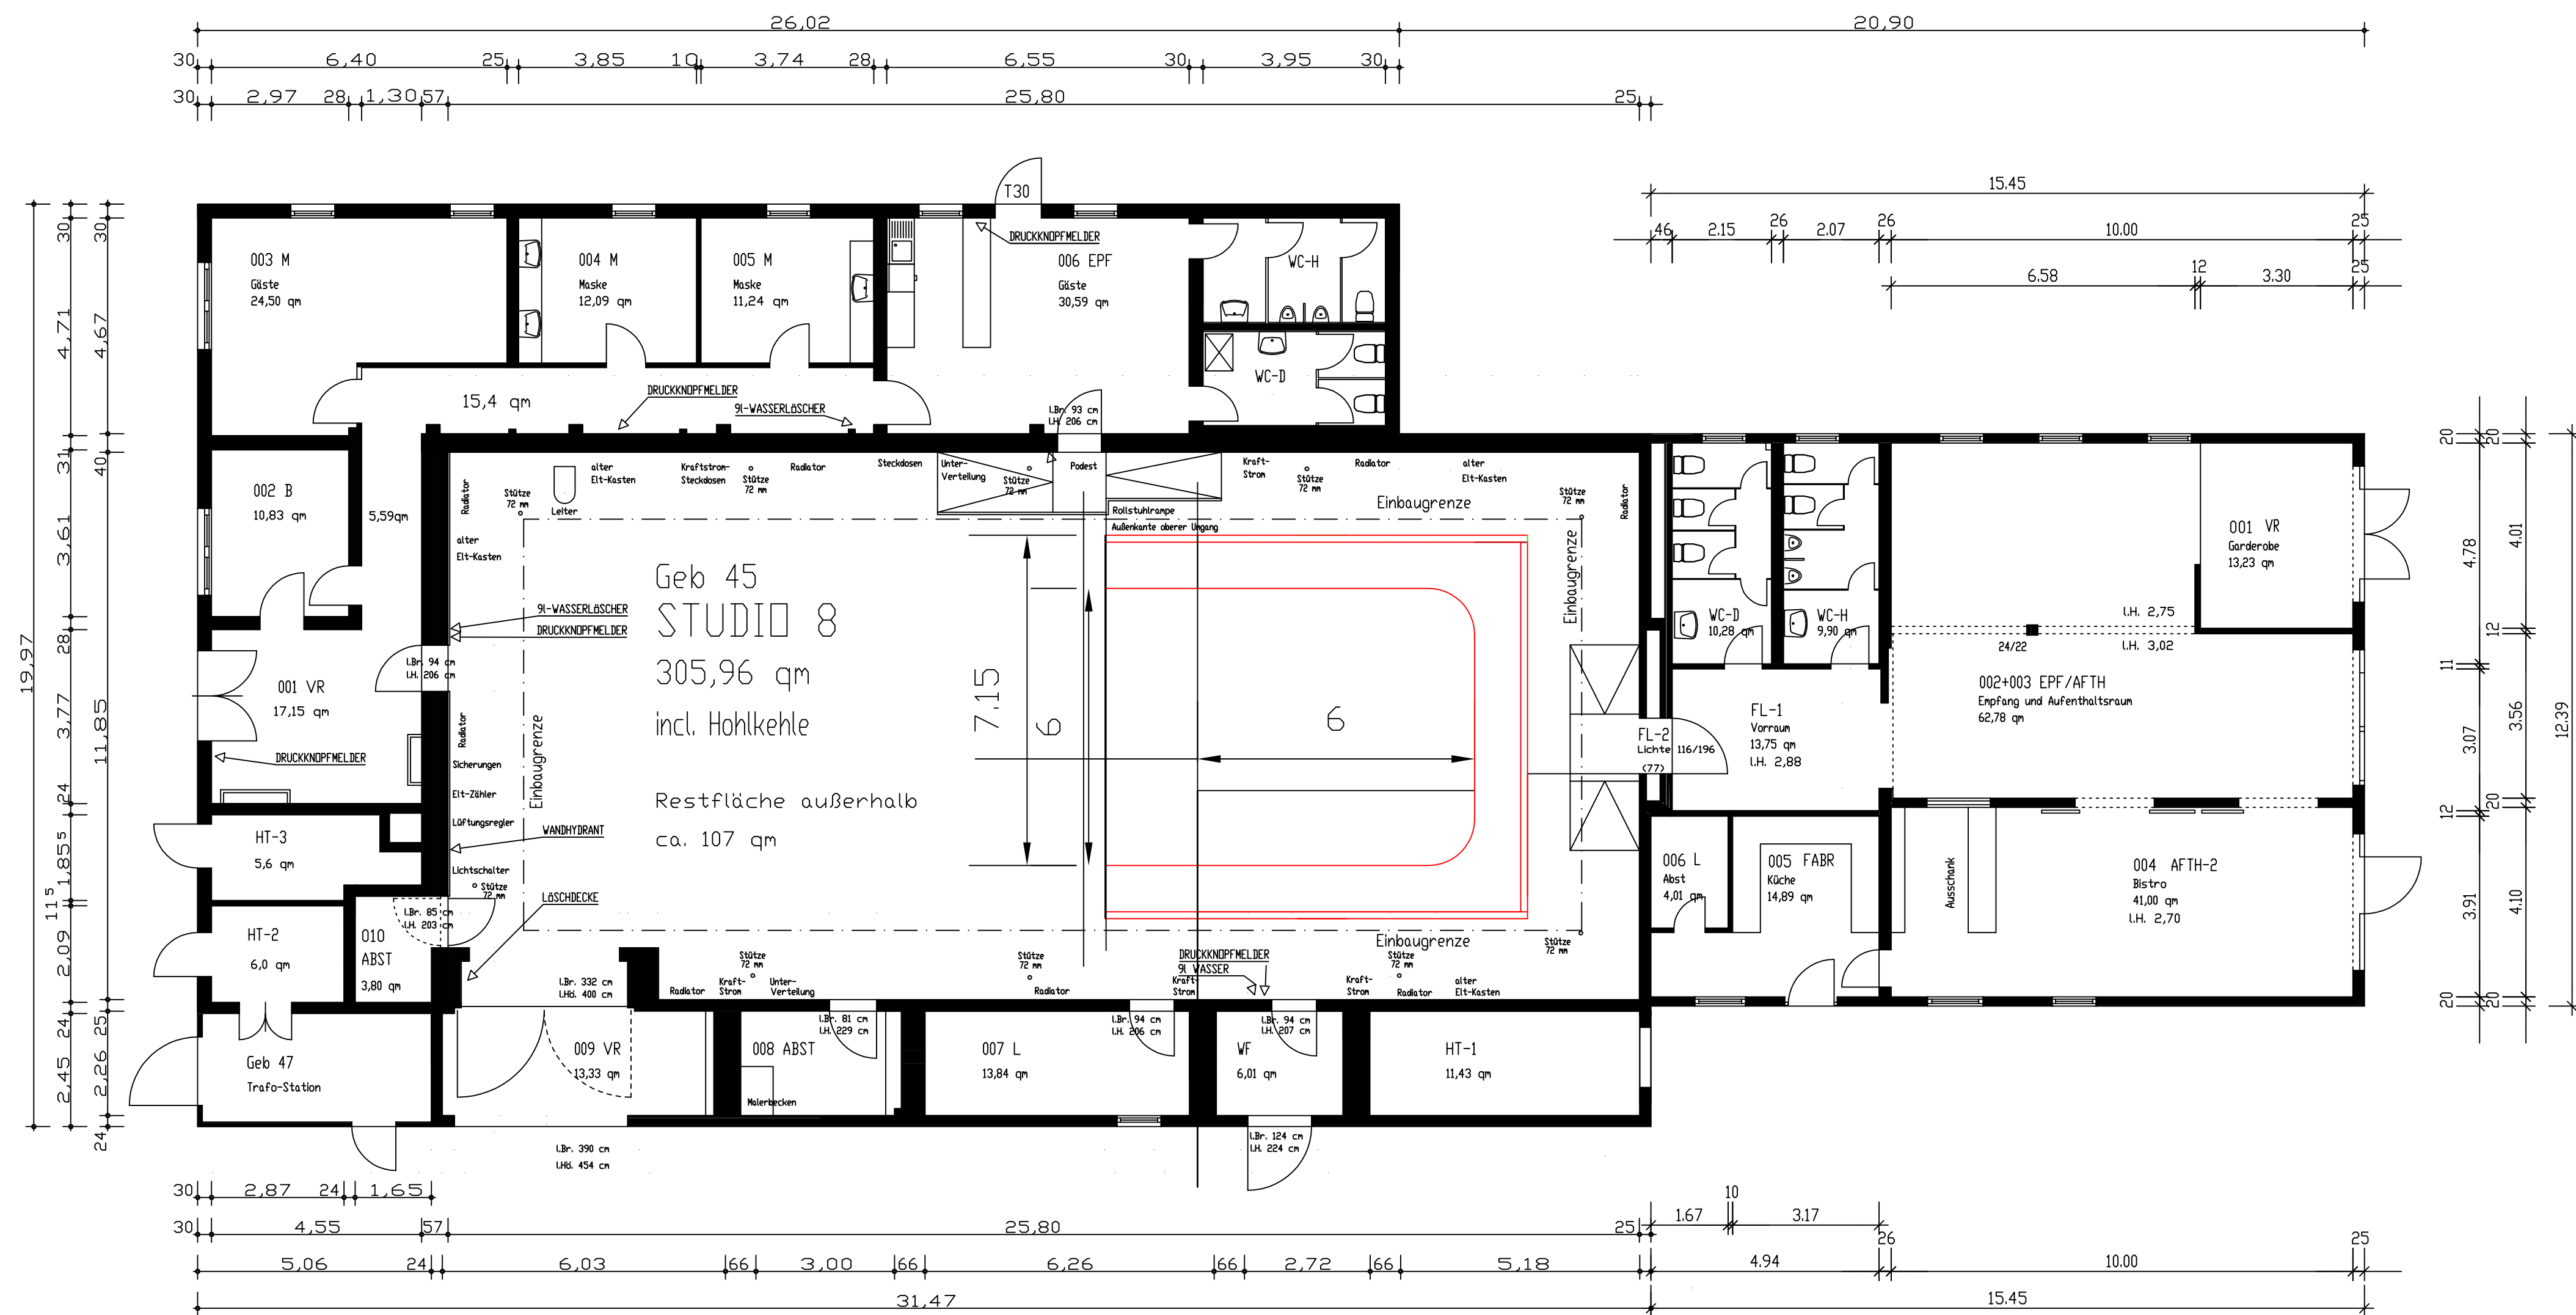


Umlaufend 1,00 m Fluchtweg freihalten nach VBG 70

Wandverkleidungen, Kabeltrassen, Leitungen etc außerhalb der Einbaugrenzen sind nicht oder nur teilweise dargestellt.

UK Deckenverkleidung +9,07m
DK Kehlriegel +8,79m
UK Kehlriegel +8,57m
Oberes MERD obere Achse +8,42m
DK Beleuchtenebene +6,52m
Oberes MERD untere Achse +6,42m
DK Untergurtverkleidung +6,32m
UK Untergurtverkleidung +6,11m
DK zweiter Umlaufsteg +6,02m
UK Kranschielen +5,91m
Unteres MERD obere Achse +5,92m
DK erster Umlaufsteg +4,82m
Unteres MERD untere Achse +3,92m
DK Asphalt (Bezugssebene) +0,00m

begangen am 2.10.9
weitgehend leer

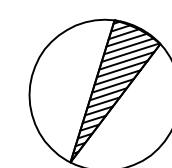

Stand 6.10.2016

GEAND:	13		14		15	
GEAND:	10		11		12	
GEAND:	7		8		9	
GEAND:	4	überarbeitet in Juli 1998 gema	5	Löscher 10.08.1998 Fa	6	Steger, 03.08.2000, Seyfert
GEAND:	1	Schraffur geß 30.5.97 gema	2	Biv. n. Aufm. geß 7.10.97 gema	3	Biv. n. Aufm. geß 27.10.97 gema
Bavaria Film GmbH						BAVARIA FILM PLATZ 7 82031 GEISELGASTEIG
BESTANDSPLAN						PLANFERTIGER:
M 1 : 100						FAKLER CONSULT INGENIEURGESELLSCHAFT FÜR STATIK UND BAUPLANUNG mbH Albert-Rohrhauser-Str.19 81369 München Tel.089/7601094 Fax.089/7696838
Studio 8 + Bistro						DAT: 26.04.96 GEZ: WALLNER
Grundriß Erdgeschoß						ST8-1