
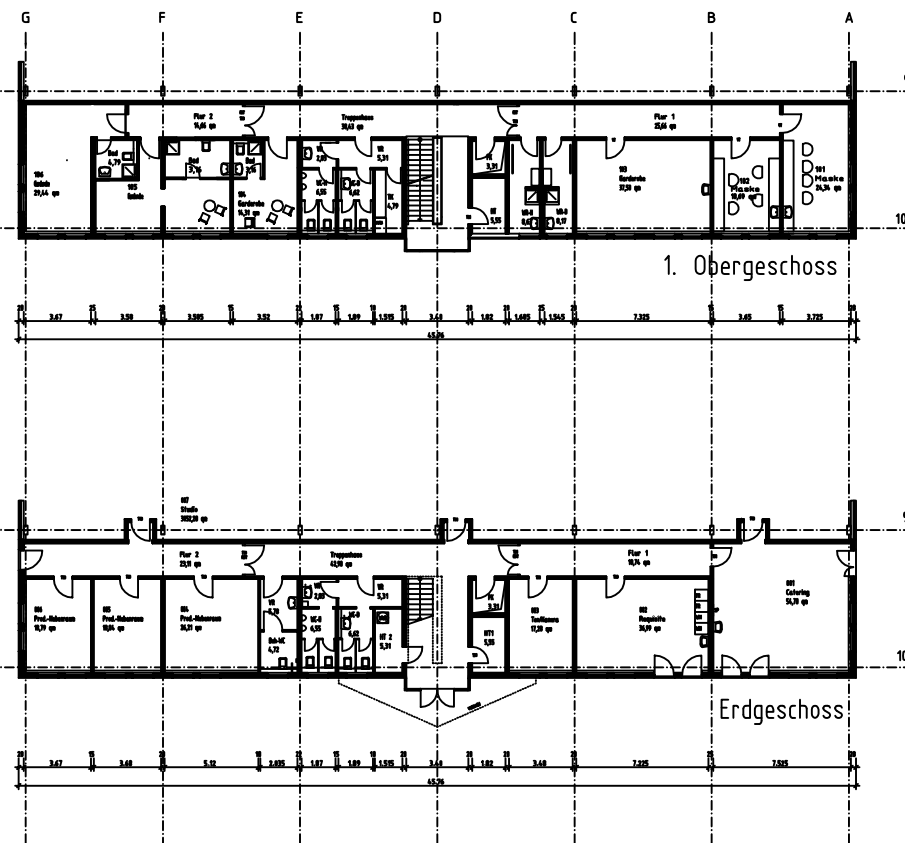


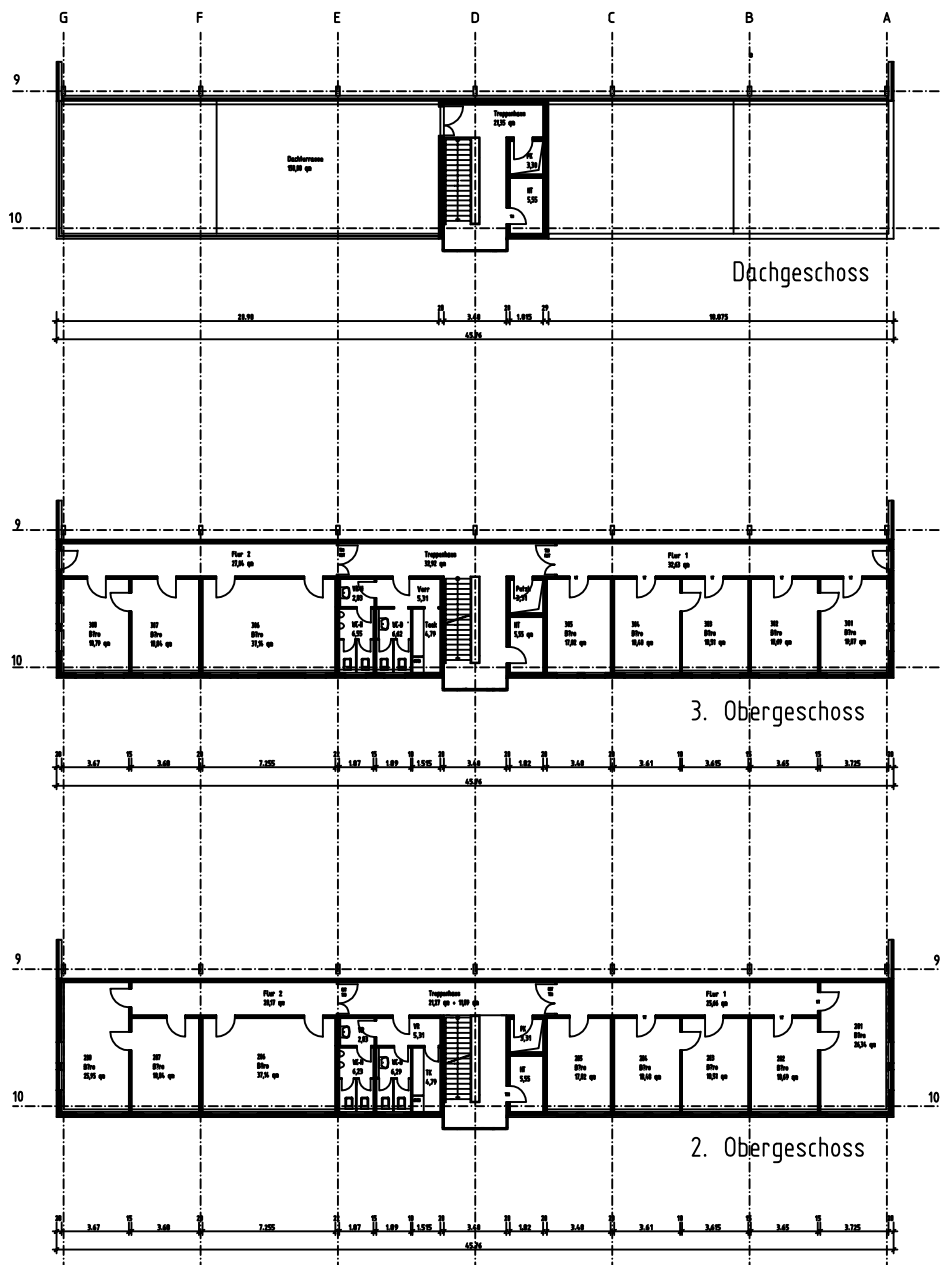

BAWIA FILM PLATZ 7	BAWIA FILM PLATZ 7	BAWIA FILM PLATZ 7	BAWIA FILM PLATZ 7
Bestandsplan	Bestandsplan	Bestandsplan	Bestandsplan
Geb 60 Anbau	Geb 60 Anbau	Geb 60 Anbau	Geb 60 Anbau
EG, OG 1,2,3, DG	EG, OG 1,2,3, DG	EG, OG 1,2,3, DG	EG, OG 1,2,3, DG
M 1/100	M 1/100	M 1/100	M 1/100