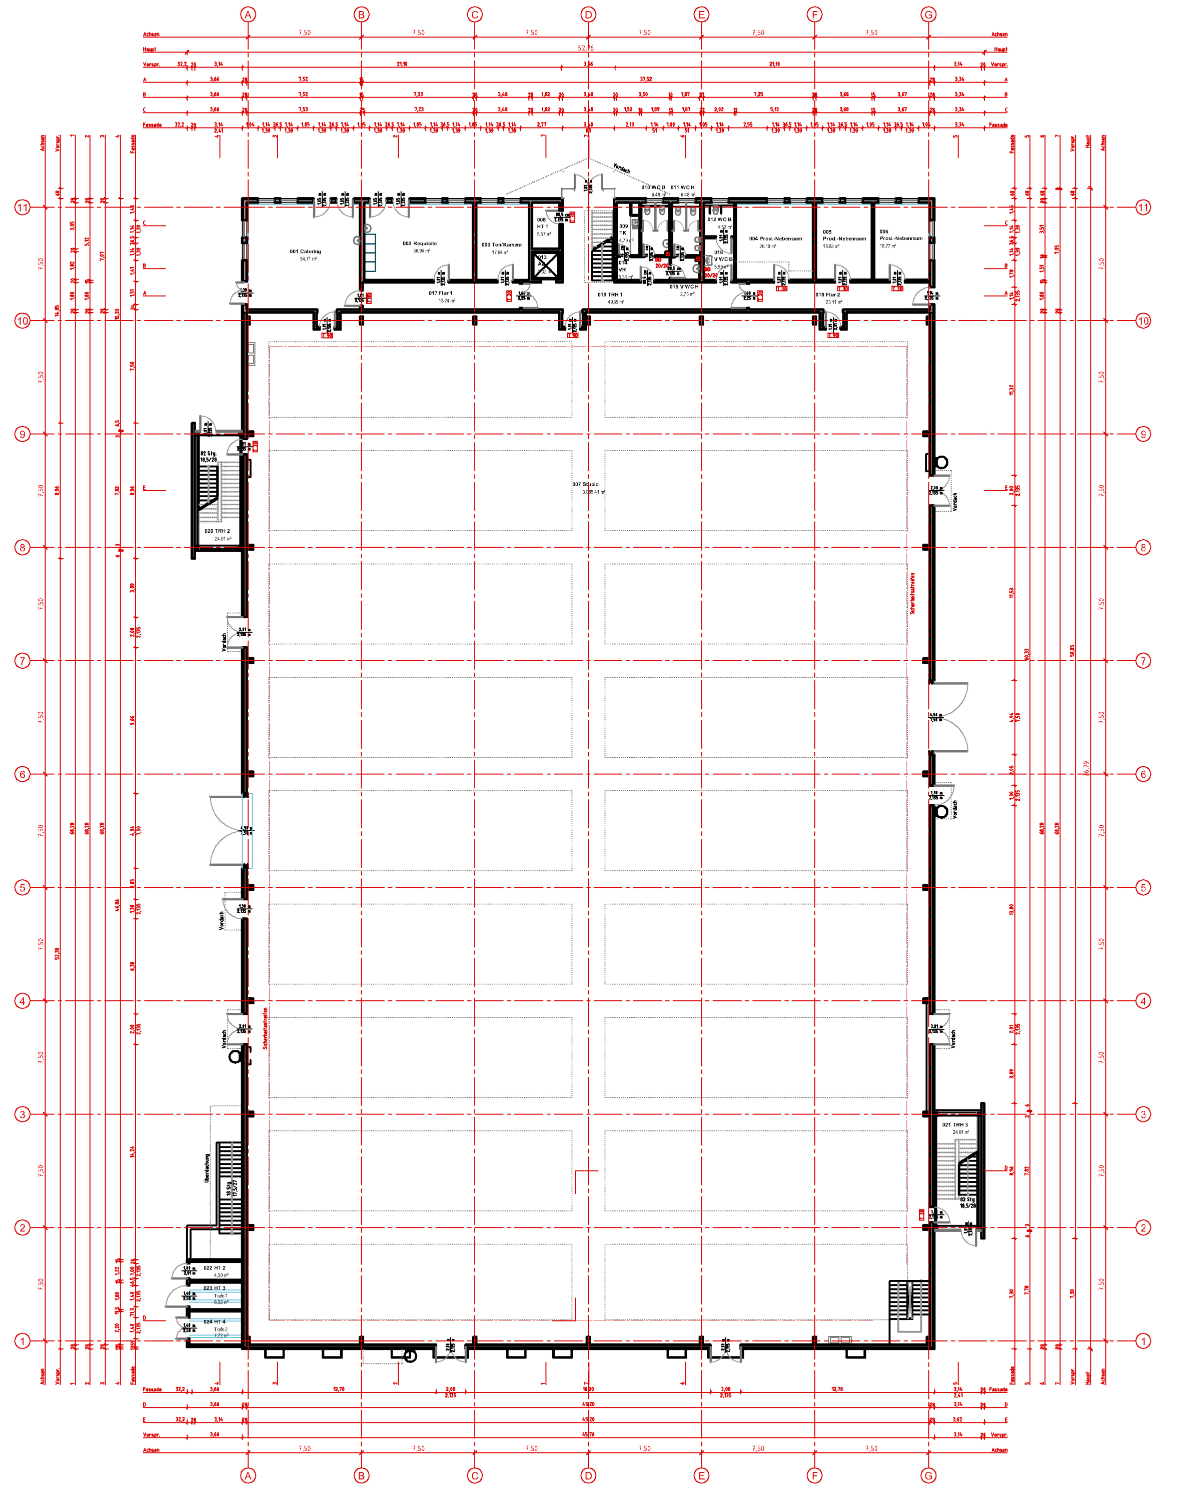

Nr	Raum		Fläche	Höhe	Flächenart
001		Catering	54,71		Lounge
002		Requisite	36,94		Lager
003		Ton/Kamera	17,84		Media
004		Prod.-Nebenraum	26,19		Büro
005		Prod.-Nebenraum	18,82		Media
006		Prod.-Nebenraum	18,77		Media
007		Studio	3.065,41		Studios
008	HT 1	Haustechnik 1	5,57		Technikräume
009	TK	Teeküche	4,79		Lounge
010	WC D	WC Damen	6,49		Sanitär
011	WC H	WC Herren	6,48		Sanitär
012	WC B	WC Barrierefrei	4,52		Sanitär
013	AZ	Aufzug	3,32		Aufzug
014	VR	Vorraum	5,31		Verkehrsflächen
015	V WC H	Vorraum WC Herren	2,73		Verkehrsfläche
016	V WC B	Vorraum WC Barrierefrei	5,59		Sanitär
017		Flur 1	18,74		Verkehrsflächen
018		Flur 2	23,11		Verkehrsflächen
019	TRH 1	Treppenhaus 1	49,35		Verkehrsflächen
020	TRH 2	Treppenhaus 2	24,01		Verkehrsflächen
021	TRH 3	Treppenhaus 3	24,01		Verkehrsflächen
022	HT 2	Haustechnik 2	4,30		Technikräume
023	HT 3	Haustechnik 3	6,32		Technikräume
024	HT 4	Haustechnik 4	7,72		Technikräume

Index	Änderung	Datum	Name
i			
h			
g			
f			
e			
d			
c			
b			
a			

Auftraggeber: BAVARIA FILM

Bavariafilmplatz 7
82031 Geiselgasteig

Planinhalt:

Gebäude 060 Erdgeschoss

Maßstab: 1:125	Datum: 26.07.2016	Datum: tt.mm.jjjj
Größe: 850 x 820	Gez.: Castillo	Gepr.: xxxxxxxxxx

Planbezeichnung:

Bestandsplan

Plancode:	Auflage:	Plan-Nr:
G060XB-EG0101	01	B01

Planverfasser: BAVARIA FILM

Bavariafilmplatz 7 82031 Geiselgasteig
Technischer Leiter Herr Thorsten Hoppe
Telefon +49 (0) 89 | 6499 | 2593
Fax +49 (0) 89 | 6499 | 2593